

20.8.02 p. Bychovčan
Hofner / REP / 2000

MINISTERSTVO DOPRAVY, PÔŠT A TELEKOMUNIKÁCIÍ
SLOVENSKEJ REPUBLIKY

810 05 Bratislava, Námestie slobody č.6
Pošta Bratislava č.15 P.O.Box č.100

200.
TC
MY

SLOVENSKÁ SPRÁVA CIEST BRATISLAVA	
Došlo:	15. 05. 2002
Číslo protokolu:	1073
Pridelené:	Prílohy:

Odbor štátnej cestnej správy

Učtov: 226

Č. 316/310-2002

Bratislava 7.5.2002

R O Z H O D N U T I E
o usporiadaní cestnej siete
v okrese Myjava

Ministerstvo dopravy, pôšt a telekomunikácií SR, odbor štátnej cestnej správy, ako príslušný správny orgán pre pozemné komunikácie podľa ustanovenia § 3 ods. 3 písm. d) a § 4a ods. 5 zákona č. 135/1961 Zb. o pozemných komunikáciách (cestný zákon) v znení neskorších predpisov, podľa ustanovenia § 5 a § 6 vyhlášky FMD č. 35/1984 Zb., ktorou sa vykonáva zákon o pozemných komunikáciách (cestný zákon) a po preskúmaní žiadosti mesta Brezová pod Bradlom, zo dňa 21.2.2001 a jej doplnení zo dňa 27.2.2002 a 18.4.2002 vo veci schválenia zmien v cestnej sieti v okrese **Myjava**

rozhodlo takto:

A/ Zarad'uje dňom 1.8.2002 do cestnej siete

miestnu komunikáciu (Garbiarska ulica) v meste Brezová pod Bradlom v dĺžke 0,244 km do II. triedy č. 499, v staničení km ~~42,450~~ – km ~~42,694~~ ktorá tvorí súvislý úsek tejto cesty.

B/ Prečísľuje dňom 1.8.2002 v cestnej sieti

úsek cesty II. triedy č. 501 v meste Brezová pod Bradlom (Myjavská ulica) v dĺžke **1,123** v pôvodnom staničení km ~~63,480~~ – km 64,603 na cestu II. triedy č. 499, v nezmenenej dĺžke **1,123** km, v novom staničení km 41,327 - km ~~42,450~~ ktorý tvorí súvislý úsek tejto cesty.

Prečíslovaním predmetného úseku cesty bude celková dĺžka cesty II/501 **63,480** km, s novým ukončením na križ. s cestou II/499 (Budovateľská ulica/Garbiarska ulica, v km ~~42,450~~).

C/ Vyrad'uje dňom 1.8.2002 z cestnej siete

úsek cesty II. triedy č. 499 v meste Brezová pod Bradlom (Bradlianska ulica, Osuského ulica, Námestie M.R.Štefánika) v dĺžke 1,062 km, v staničení km 41,327 – km 42,389, a tento úsek cesty mesto Brezová pod Bradlom zaradí ako miestnu komunikáciu do siete miestnych komunikácií a bude naďalej využívaný ako miestna komunikácia, slúžiaca

najmä potrebám miestnej dopravy a ak to budú vyžadovať všeobecné záujmy, aj potrebám diaľkovej dopravy a potrebám obrany štátu.

D/ U k l a d á

1. Slovenskej správe ciest – Správe a údržbe v Senici uskutočniť:

- zmeny v pasporte ciest v súlade s usporiadaním cestnej siete stanovené týmto rozhodnutím v termíne do 60 dní od nadobudnutia právoplatnosti tohto rozhodnutia,
- majetkový prevod vyradeného úseku cesty podľa uzatvorenej zmluvy o uzavretí budúcej zmluvy o prevode vlastníckeho práva zo dňa 26.2.2002 medzi doterajším a budúcim vlastníkom a majetkový prevod zaradeného úseku cesty týmto rozhodnutím podľa uzatvorenej zmluvy o uzavretí budúcej kúpnej zmluvy zo dňa 26.2.2002 medzi doterajším a budúcim vlastníkom,
- zmeny dopravného značenia v súlade s týmto rozhodnutím do 60 dní od nadobudnutia právoplatnosti tohto rozhodnutia.

2. Mestu Brezová pod Bradlom:

- spevniť dve miestne komunikácie pripojené na cestu II/499 (ul. Garbiarska) podľa čl. 162 STN 736101 v termíne pred zaradením miestnej komunikácie (Garbiarskej ulice) do cestnej siete.

O d ô v o d n e n i e :

Ministerstvo dopravy, pôšt a telekomunikácií SR, odbor štátnej cestnej správy (ďalej len „ministerstvo“) obdržalo žiadosť mesta Brezová pod Bradlom (ďalej len „žiadateľ“) zo dňa 21.2.2001 o usporiadanie cestnej siete na území mesta. Vzhľadom na skutočnosť, že žiadosť neobsahovala predpísané náležitosti, ministerstvo vyzvalo žiadateľa o doplnenie týchto náležitostí a vydalo Rozhodnutie o prerušení konania č. 265/310-2001 zo dňa 15.3.2001 do doby odstránenia nedostatkov podania.

Dňa 17.7.2001 bola ministerstvu doručená ďalšia žiadosť mesta Brezová pod Bradlom zo dňa 11.7.2001, ktorá obsahovala nové skutočnosti, ktoré nekorešpondovali s pôvodnou žiadosťou a súčasne pôvodný návrh rozširovali o požiadavku zaradiť miestnu komunikáciu Brezová pod Bradlom - NKP Bradlo do cestnej siete. Z tohto dôvodu ministerstvo vyzvalo žiadateľa listom zo dňa 18.7.2001 o zosúladenie obidvoch žiadostí a zároveň žiadalo vyjadrenia dotknutých orgánov aj k časti, o ktorú bola pôvodná žiadosť rozšírená. Ministerstvo požiadalo Slovenskú správu ciest o vyjadrenie k žiadostiam a na základe listu č.15560/2120/2001-Vy zo dňa 16.8.2001 vydalo Rozhodnutie o usporiadaní cestnej siete č. 265/310-2001/B zo dňa 18.9.2001, v ktorom nezaraduje miestnu komunikáciu Brezová pod Bradlom - NKP Bradlo do cestnej siete.

Ministerstvo obdržalo od žiadateľa nekompletné doplnenie podania dňa 28.2.2002 a preto vyzvalo žiadateľa listom zo dňa 3.4.2002 o doplnenie. Vzhľadom na to, že žiadateľ odstránil nedostatky podania tým, že doplnil svoju žiadosť o predpísané náležitosti listom zo dňa 15.4.2002 a 18.4.2002, pominuli prekážky, pre ktoré sa konanie prerušilo, ministerstvo pokračuje v konaní podľa ustanovenia § 29 ods. 4 správneho poriadku.

Na základe predložených zmlúv o budúcich zmluvách uzatvorených medzi Slovenskou správou ciest, Správa a údržba (ďalej len „SSC SaÚ“) Senica a mestom Brezová pod Bradlom zo dňa 26.2.2002 prevezme zaradený úsek pod bodom A/ tohto rozhodnutia do majetku SR a

svojej správy SSC SaÚ Senica a vyradený úsek pod bodom C/ tohto rozhodnutia do svojho majetku a správy mesto Brezová pod Bradlom.

Usporiadanie cestnej siete na území mesta Brezová pod Bradlom tak ako je v tomto rozhodnutí je potrebné z hľadiska zlepšenia bezpečnosti a plynulosti cestnej premávky ako i zlepšenia životného prostredia v centre mesta – plánovanou rekonštrukciou Námestia M.R. Štefánika sa v blízkej budúcnosti zrealizuje pešia zóna.

K žiadosti boli doložené :

- situačný náčrt-výrez cestnej mapy v mierke 1 : 50 000,
- situačný plán cestnej siete na území mesta Brezová pod Bradlom,
- výpis z listu vlastníctva č. 1700, výpis EL č. 1299
- snímky z KN + GP č. II/02 overeného dňa 19.2.2002,
- súhlasné stanovisko KÚ, odbor dopravy a CH Trenčín zo dňa 10.4.2002,
- súhlasné stanovisko Správy vojenskej dopravy Bratislava zo dňa 15.4.2002,
- súhlasné stanovisko Slovenskej správy ciest, Miletičova 19, Bratislava zo dňa 17.9.2001,
- súhlasné stanovisko Slovenskej správy ciest, SaÚ Senica zo dňa 8.4.2002,
- Zmluva o budúcej zmluve o prevode vlastníckeho práva k dotknutej pozemnej komunikácii uzatvorená medzi terajším a budúcim vlastníkom zo dňa 26.2.2002,
- Zmluva o budúcej zmluve o uzavretí budúcej kúpnej zmluvy zo dňa 26.2.2002 medzi doterajším a budúcim vlastníkom,

Na základe uvedených skutočností za účelom dosiahnutia účelného usporiadania cestnej siete ministerstvo rozhodlo tak, ako je uvedené vo výrokovej časti tohto rozhodnutia.

Poučenie:

Proti tomuto rozhodnutiu o usporiadaní cestnej siete podľa ustanovenia § 61 ods. 1 zákona č. 71/1967 Zb. o správnom konaní (správny poriadok) možno podať rozklad v lehote 15 dní odo dňa jeho oznámenia na Ministerstvo dopravy, pôšt a telekomunikácií SR, odbor štátnej cestnej správy.


G. Korbáčková
Ing. Gabriela Korbáčková
riadiťka odboru
štátnej cestnej správy


Rozhodnutie sa doručí:

Mesto Brezová pod Bradlom, Nám. M. R. Štefánika č. 1, 906 13 Brezová pod Bradlom,
Slovenská správa ciest - Správa a údržba, Hurbanova 516, 905 37 Senica
Slovenská správa ciest Bratislava, útvar 2120, Miletičova 19, 826 19 Bratislava 29,
Krajský úrad, odbor dopravy a cestného hospodárstva, M.R. Štefánika 20, 911 49 Trenčín,
Okresný úrad, odbor dopravy a cestného hosp., Nám. M.R. Štefánika 561/6, 907 01 Myjava
Správa vojenskej dopravy, Krížna 42, 830 08 Bratislava

Kópia predmetného rozhodnutia prevzatá dňa 30.05.2002 SSC BRATISLAVA
úhr: 2250
úhr: 2310
úhr: 2330

USPORIADANIE CESTNEJ SIETE V OKRESE MYJAVA

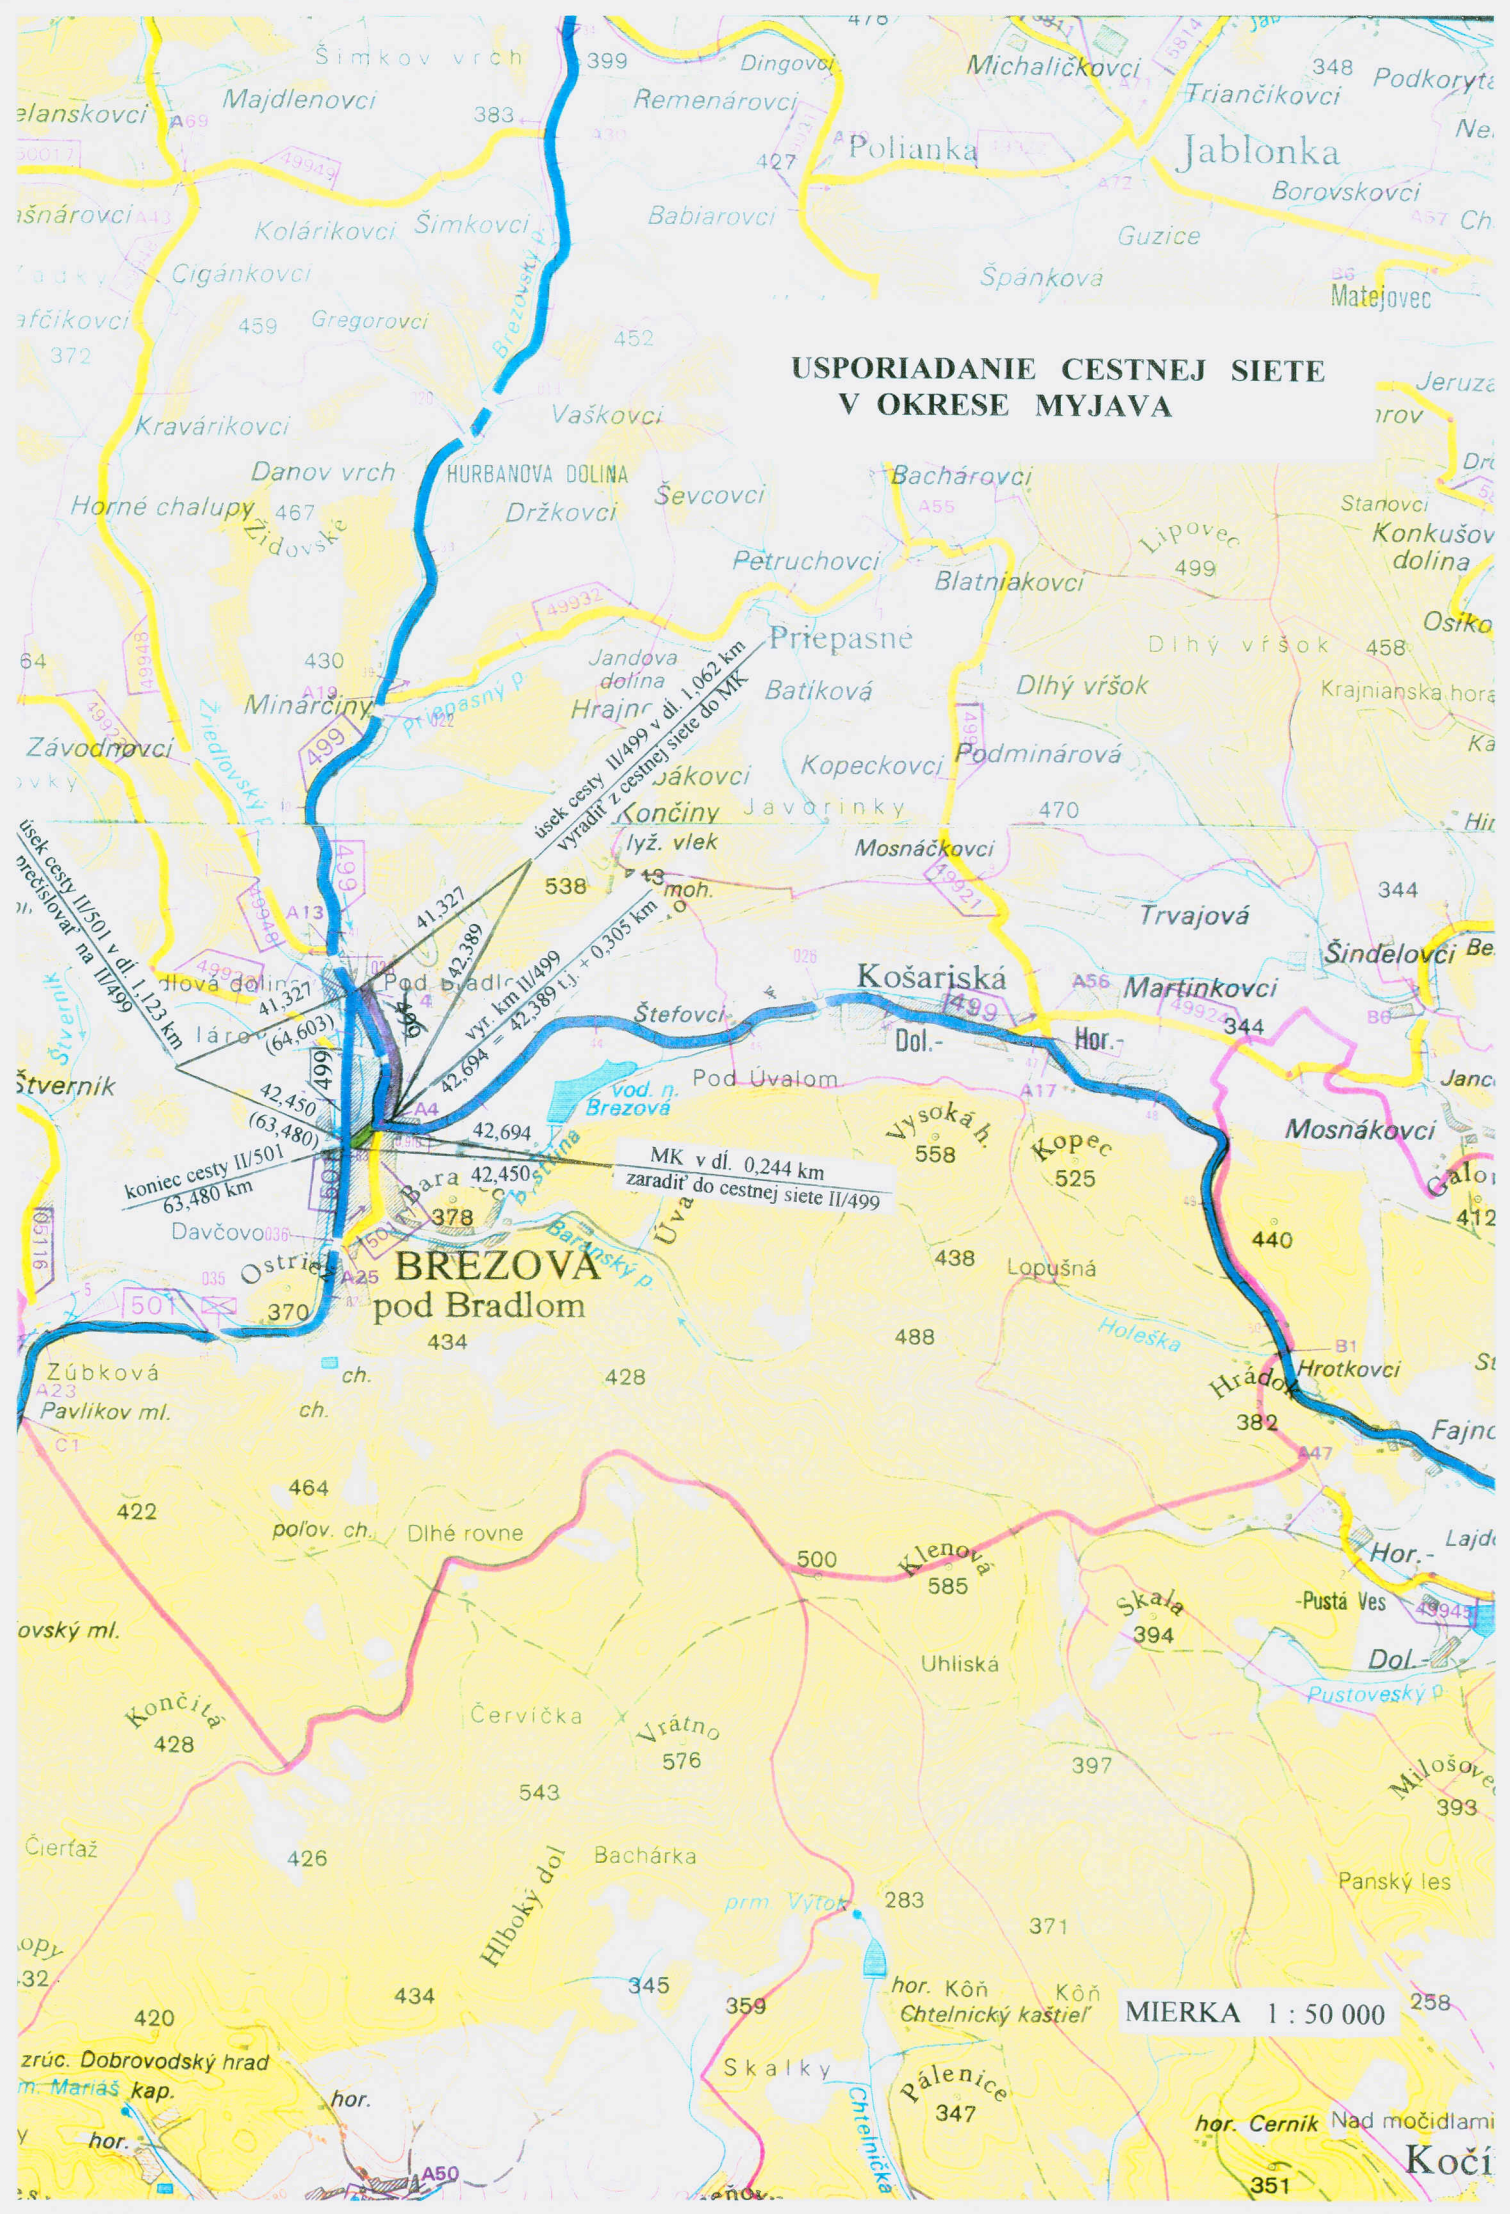

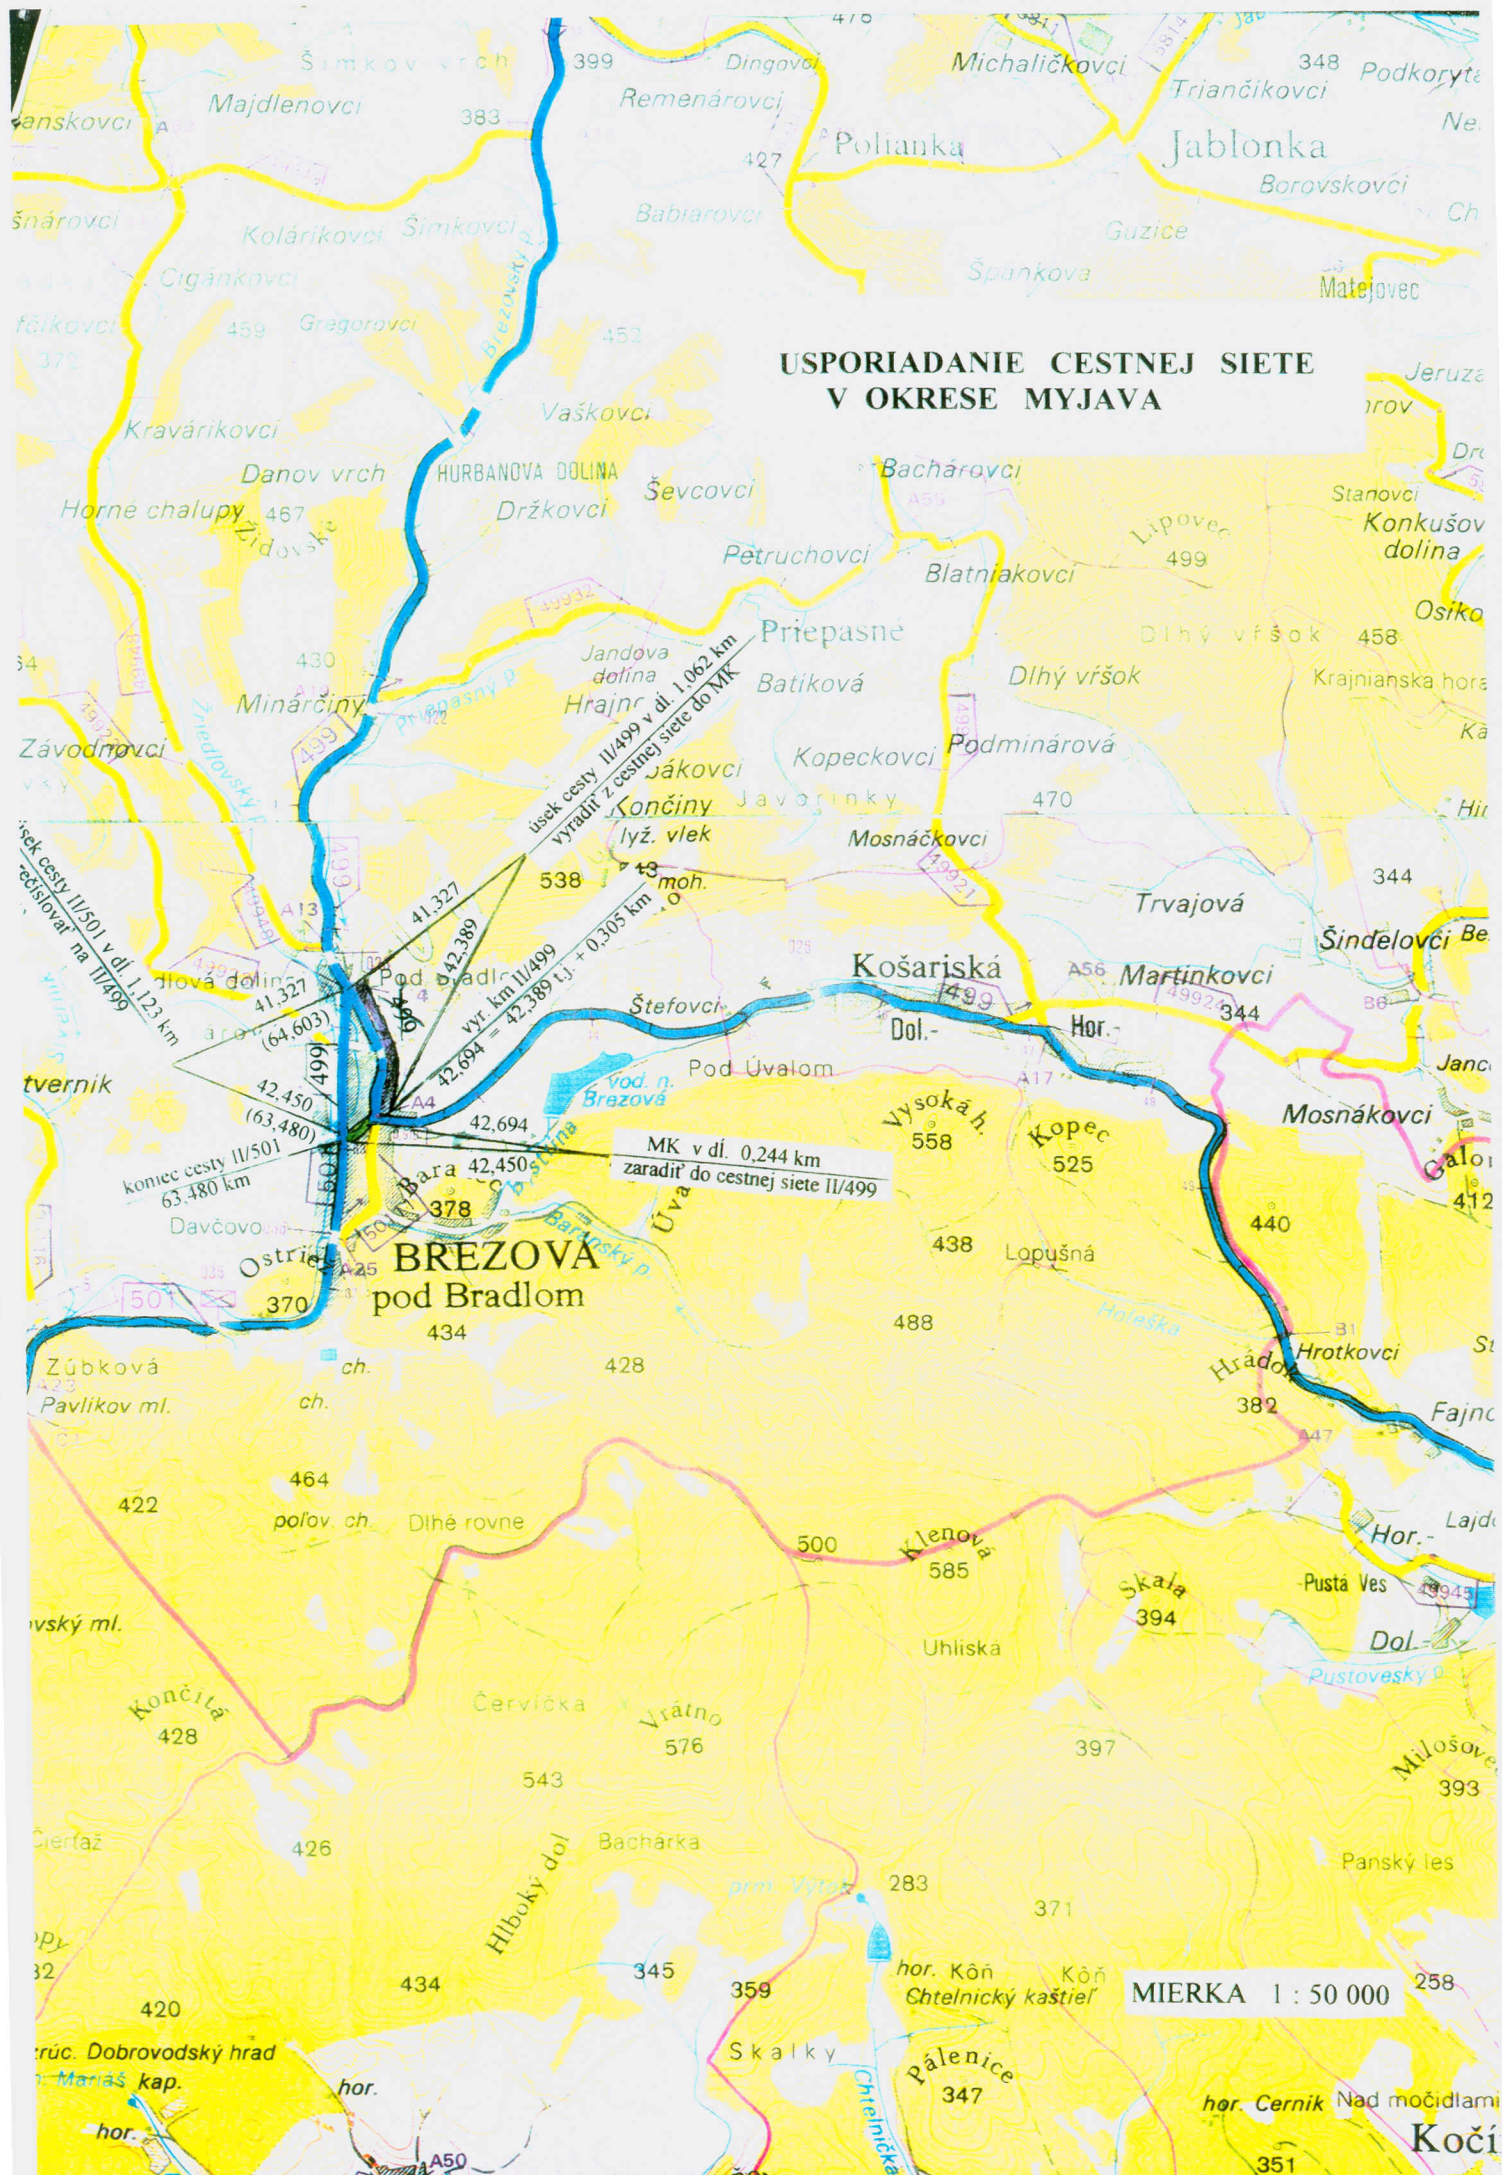

USPORIADANIE CESTNEJ SIETE V OKRESE MYJAVA

**BREZOVA
pod Bradlom**

Košariská

Jablonka

MIERKA 1 : 50 000

Kočí

MK v dĺ. 0,244 km
zaradiť do cestnej siete II/499

úsek cesty II/499 v dĺ. 1,062 km
vyradiť z cestnej siete do MK

koniec cesty II/501
63,480 km

Dlhé rovne

Klenová

Skala

Vrátno

283

347

351

258

393

371

345

434

420

trúc. Dobrovodský hrad

hor.

hor.

hor. Cerník

Nad močidlami

Kočí

Dol.

Hor.

Fajno

St.

Galor

Janc.

Šindelovci Be

344

Ka

Osiko

Konkušov dolina

Jeruze

Matejovec

Ch

Podkoryta

Ne.


USPORIADANIE CESTNEJ SIETE V OKRESE MYJAVA

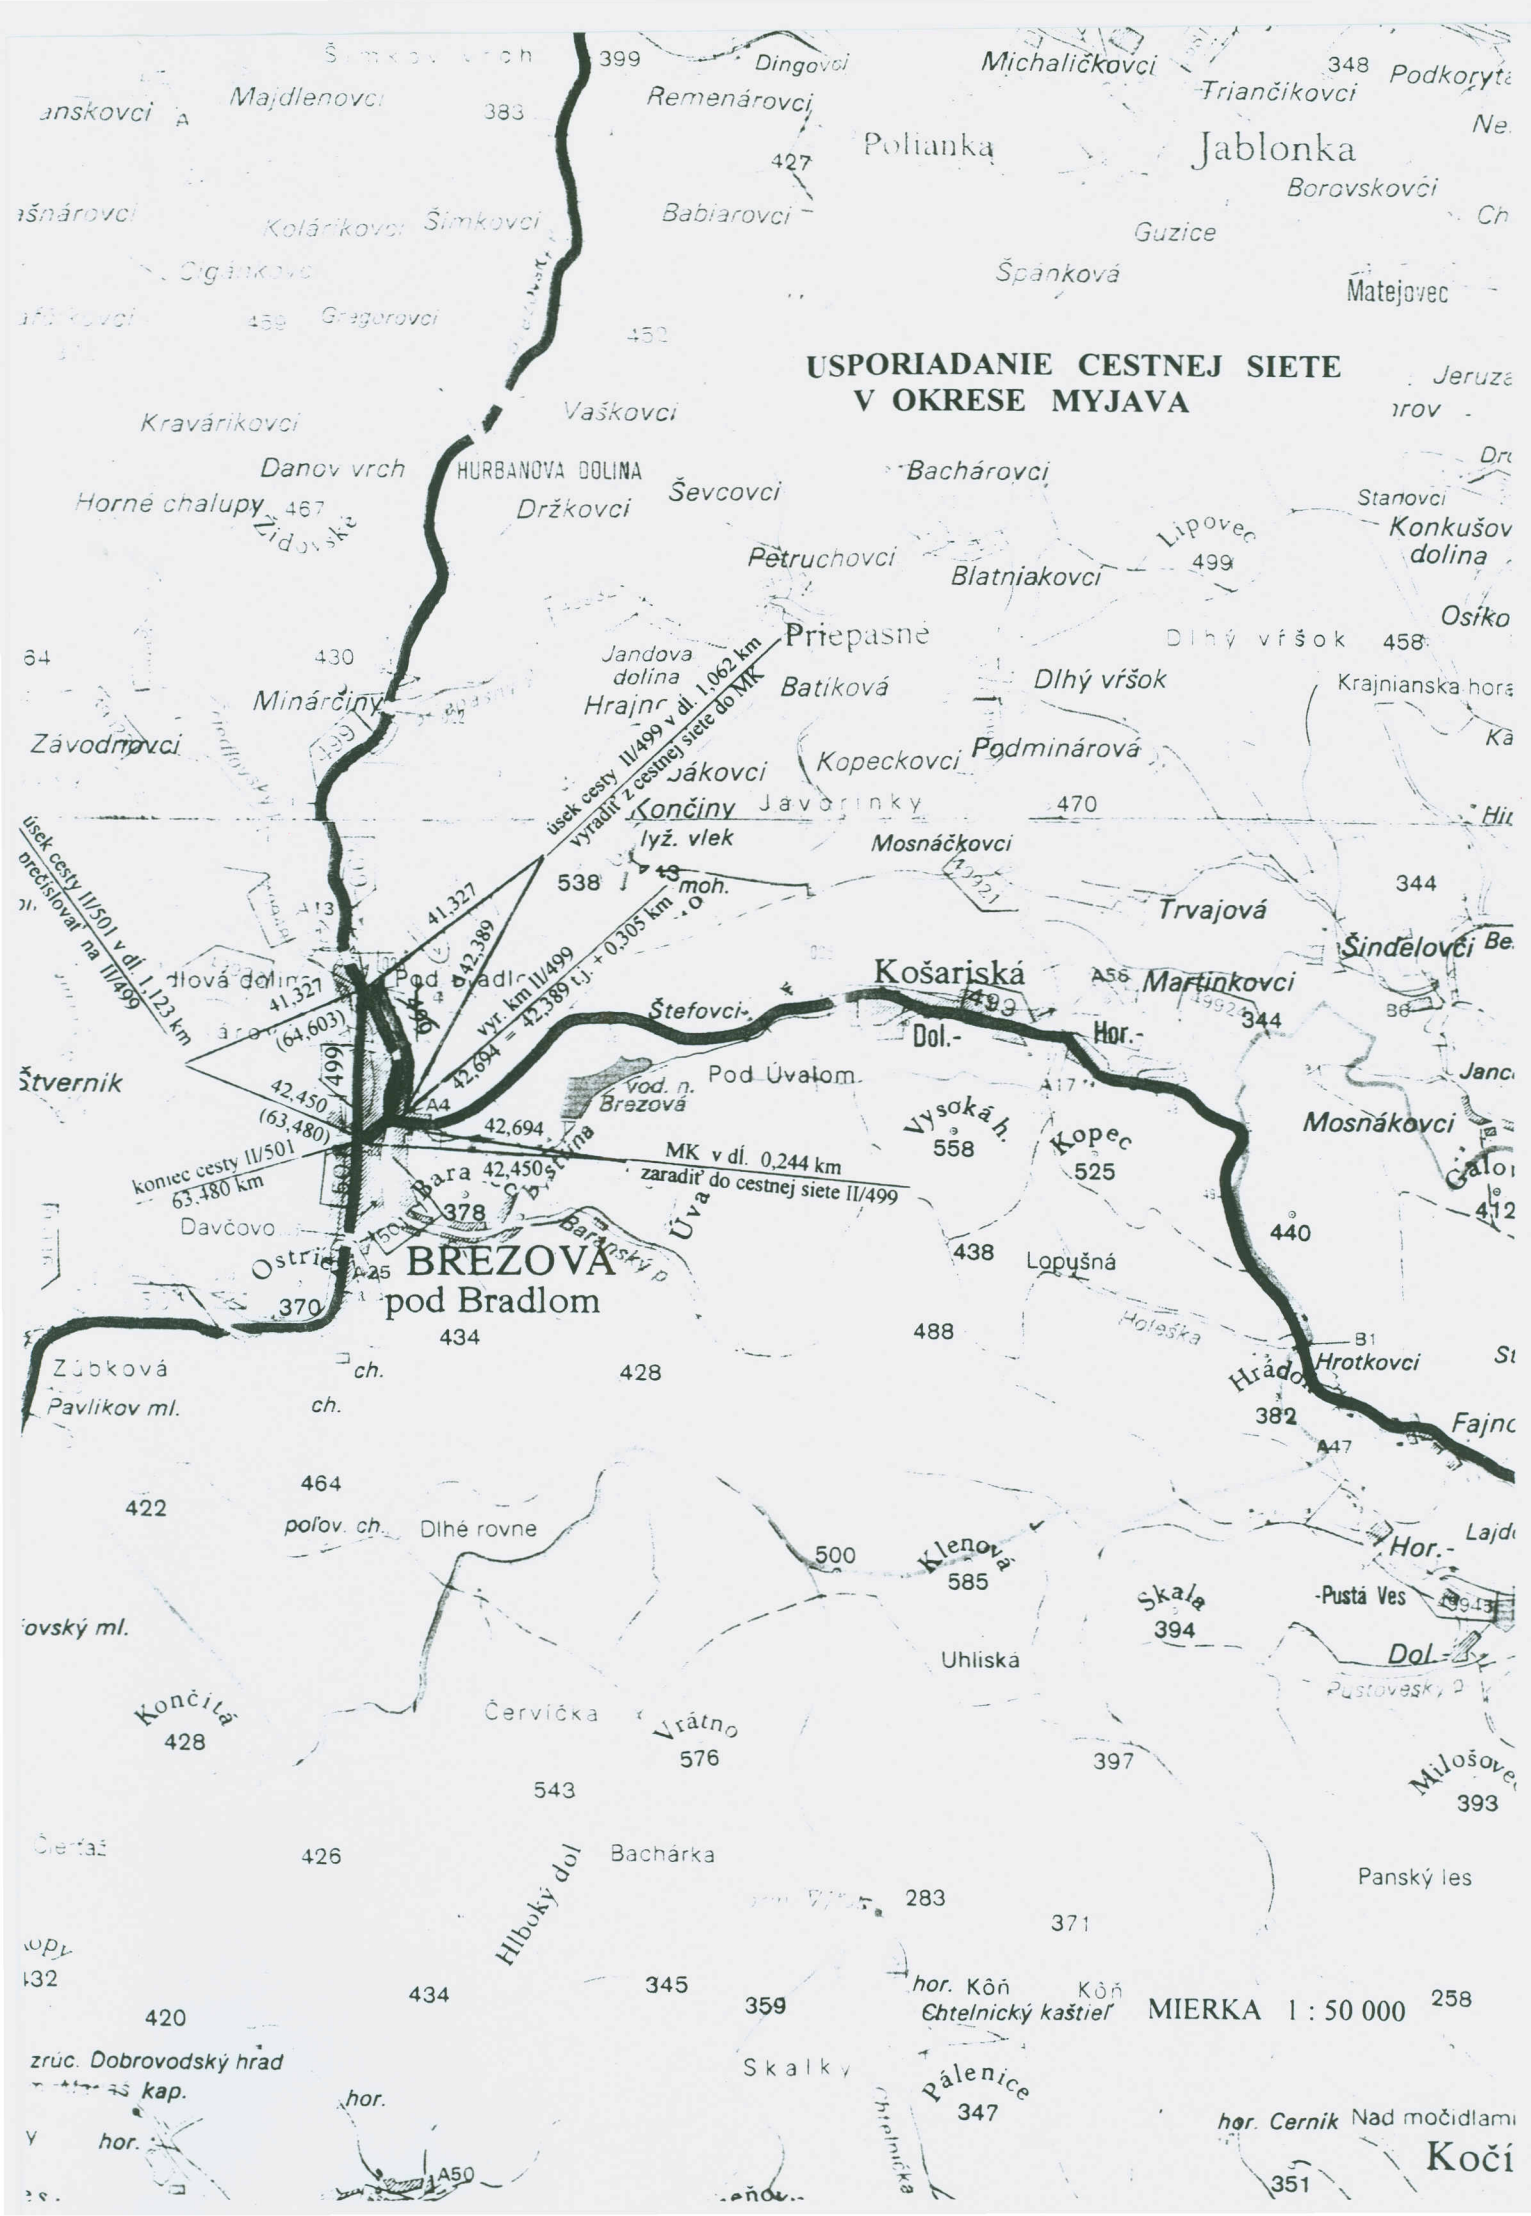

KRIZOVATKY MK - Brezova pod Bradlom



-  krimk_sr1 (STANIC_Z)
 uzly_hl_sr (UZOL_8)
 krimk_sr (TEXT)
 kilom_sr (TEXT)
 uzly_zlkr_sr (UZOL_2)
 dialnice_sr (PO_CESTY)
 cesty1tr_sr
 cesty2tr_sr
 cesty3tr_sr (C_CESTY)
 obce_sr (OBEC)
 kladmap_sr (CISLO)
 su_sr

Komiec 501
kum. 64,603
lin. 64,346

kum. - 19,529
lin. - 41,327 ✓

501
kum. 64,153
lin. 63,896

vyradit 11/499
A14 - A4 dl. 1,062 k ✓

0,673 dlžka

1,123

kum. 20,591
lin. 42,389 ✓

most
stykova na
11/501
A8. 606 m od A25
kum. 63,480
63,223

most lin. stan = 42,694 km
11/499

celková dlžka
~~A000~~ přes Kovanej
11/501 = 1,123 km
MK = 0,244 km
≤ 1,367 km

kum. 62,874
lin 62,617
A 75

dlžka = 0,606 km


most
garbiarska
0,244 km

SITUAČNÝ PLÁN CESTNEJ SIEŤE

1 kilom. 64,346
kum. 64,603

kilometromi 44,327
kumulatívne 19,529

záhradkárská oblasť

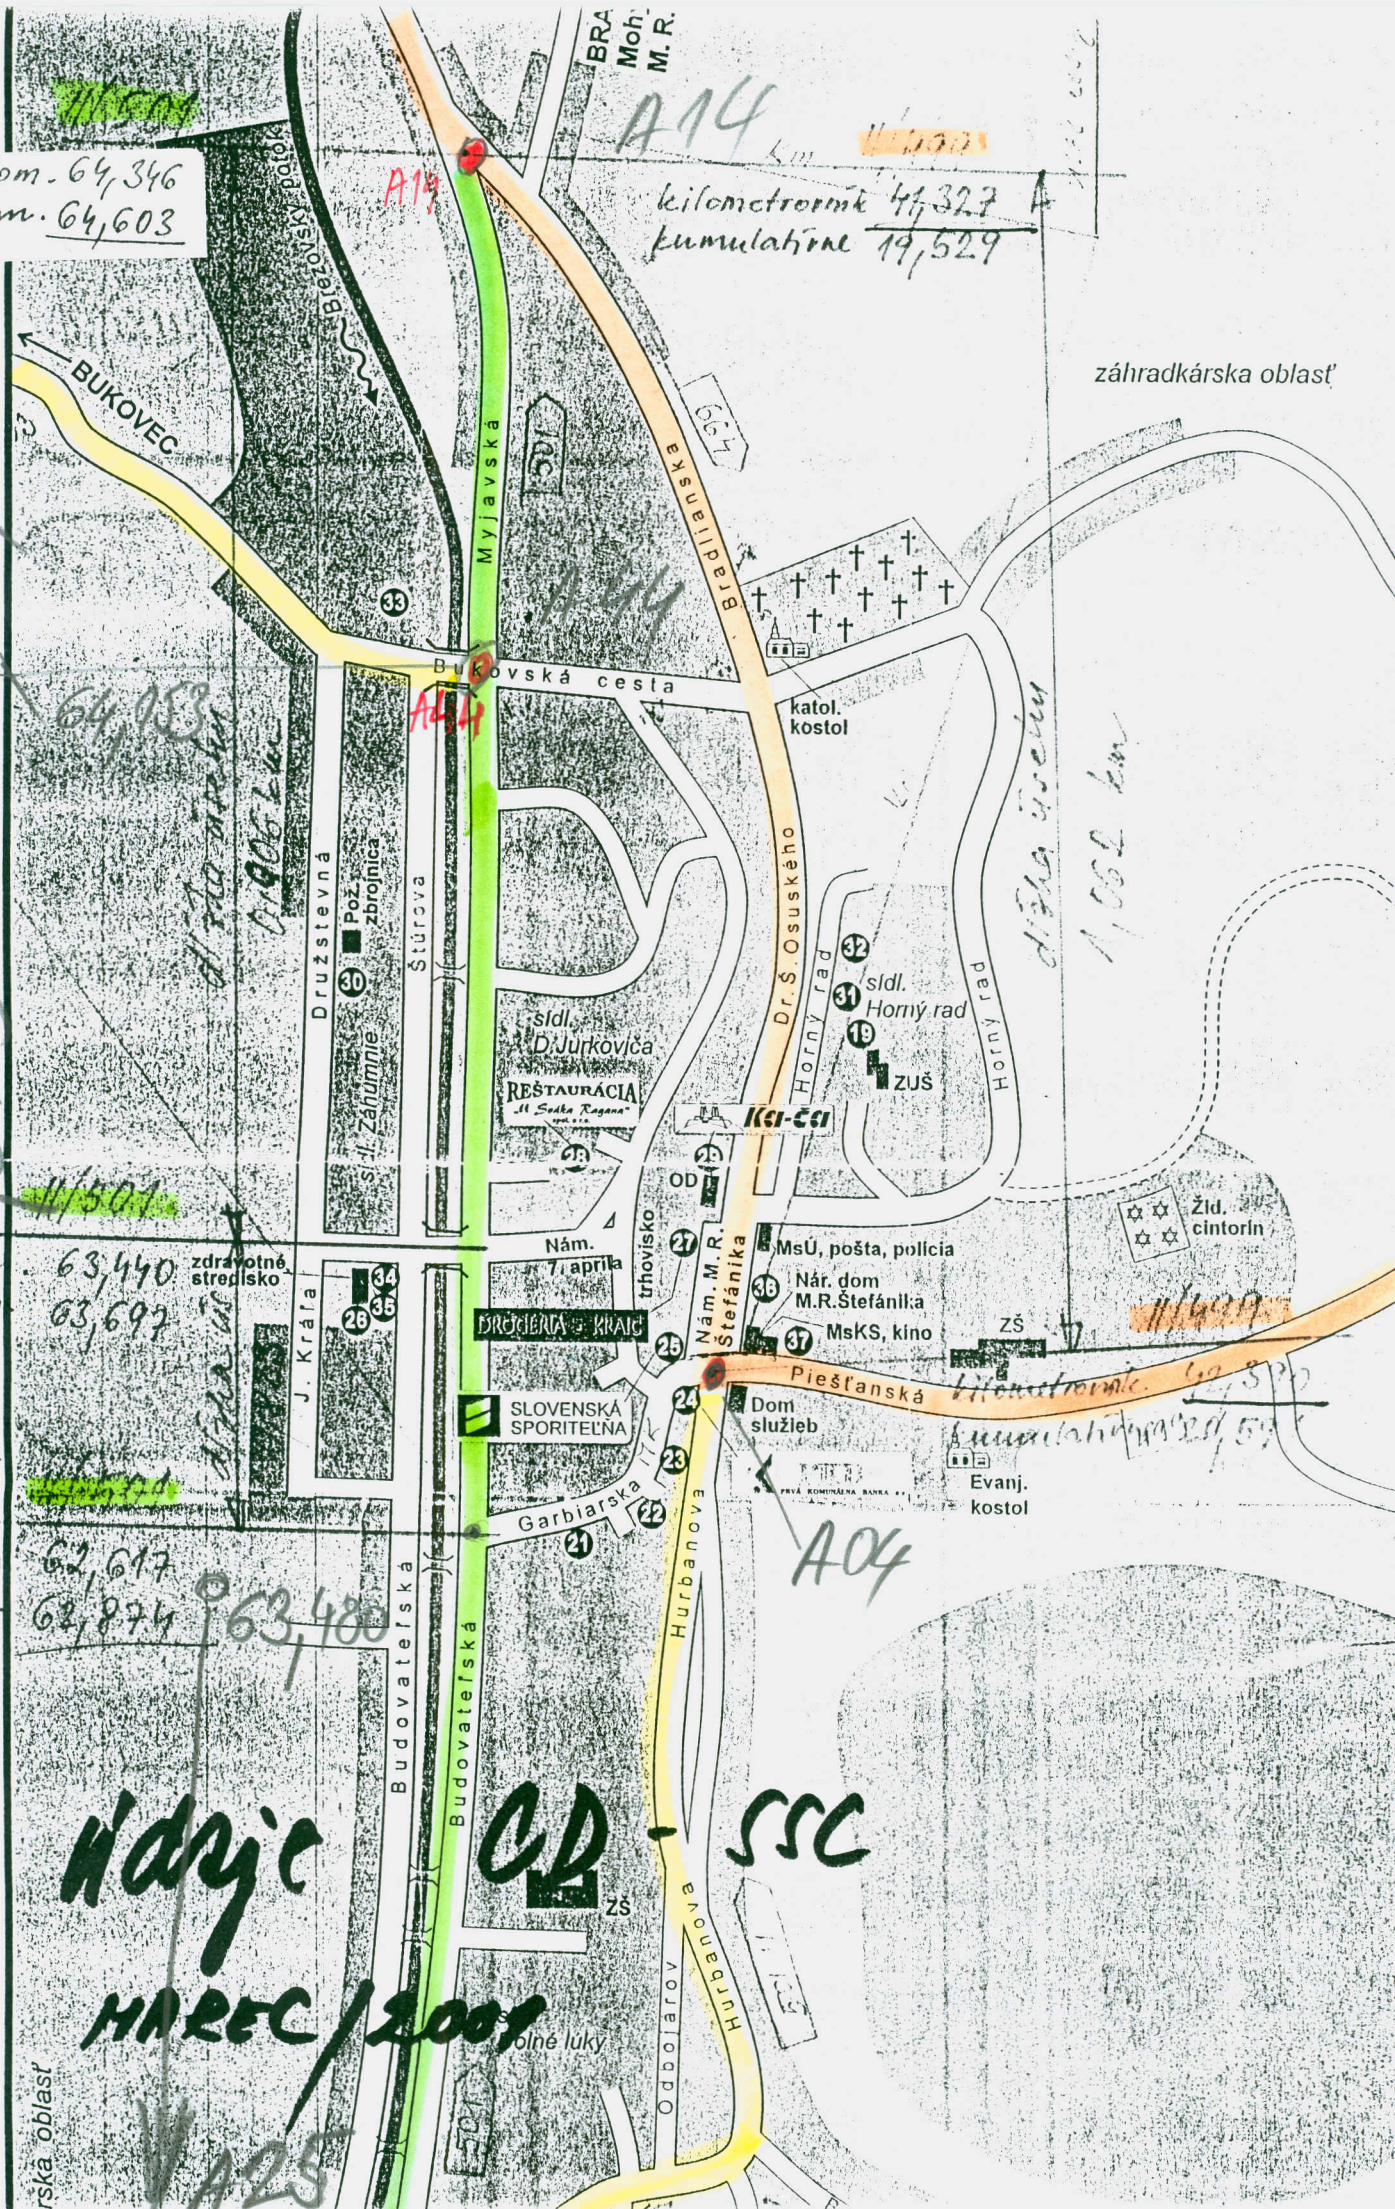

Hájec
CD - SSC
MAREC / 2009

A25

BRATISLAVA
Dňa: 13. 08. 2002
Číslo protokolu: _____

C 2117

**MINISTERSTVO DOPRAVY, PÔŠT A TELEKOMUNIKÁCIÍ
SLOVENSKEJ REPUBLIKY**

810 05 Bratislava, Námestie slobody č.6
Pošta Bratislava č.15 P.O.Box č.100

Odbor štátnej cestnej správy

Podľa rozdeľovníka

Vaša značka

Náša značka
316/310-2002

Vybavuje
Ing.Konečná

Bratislava
8.8.2002

Vec

Rozhodnutie 316/310-2002 – oznámenie o nesprávnostiach v písomnom vyhotovení rozhodnutia

Ministerstvo dopravy pôšt a telekomunikácií SR, odbor štátnej cestnej správy (ďalej len „ministerstvo“) vydalo dňa 7.5.2002 Rozhodnutie o usporiadaní cestnej siete v okrese Myjava pod č. 316/310-2002.

Pri písomnom vyhotovení predmetného rozhodnutia došlo k zrejмым nesprávnostiam vo výrokovvej časti rozhodnutia a následne aj v jeho prílohe. Podľa ustanovenia § 47 ods. 6 zákona č. 71/1967 Zb. o správnom konaní (správny poriadok) tieto chyby ministerstvo opravuje takto:

1. V bode A sa nahrádza: číslo „449“ číslom „499“; číslo „43,056“ číslom „42,450“; číslo „43,300“ číslom „42,694“.
2. V bode B sa nahrádza: číslo „1,729“ číslom „1,123“; číslo „62,874“ číslom „63,480“; číslo „1,729“ číslom „1,123“; číslo „43,056“ číslom „42,450“; číslo „62,874“ číslom „63,480“; číslo „43,056“ číslom „42,450“.
3. Situácia v mierke 1 : 50 000 sa nahrádza novou situáciou, ktorú vám zasielame s týmto oznámením.

Táto oprava je súčasťou rozhodnutia č. 316/310-2002 zo dňa 7.5.2002.


Ing. Gabriela Korbačková
riaditeľka odboru
štátnej cestnej správy

Doručí sa:

Mesto Brezová pod Bradlom, Nám. M. R. Štefánika č. 1, 906 13 Brezová pod Bradlom,
Slovenská správa ciest - Správa a údržba, Hurbanova 516, 905 37 Senica,
Slovenská správa ciest Bratislava, útvar 2120, Miletičova 19, 826 19 Bratislava 29,

Na vedomie:

Krajský úrad, odbor dopravy a cestného hospodárstva, M.R. Štefánika 20, 911 49 Trenčín,
Okresný úrad, odbor dopravy a cestného hosp., Nám. M.R. Štefánika 561/6, 907 01 Myjava,
Správa vojenskej dopravy, Križna 42, 830 08 Bratislava.

13640